



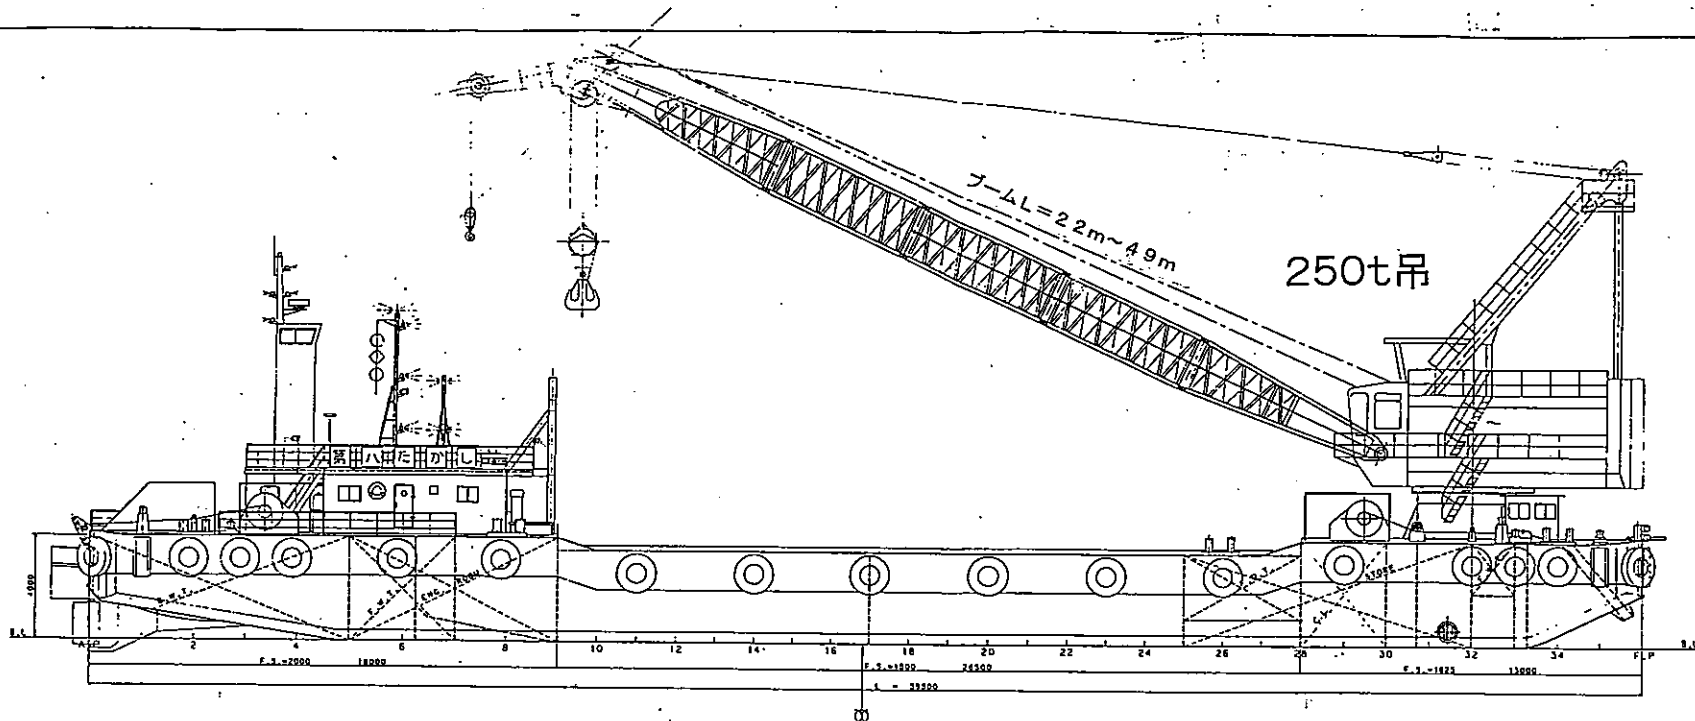

PRINCIPAL DIMENSIONS

LENGTH	59.500
BREADTH	22.000
DEPTH	3.500/4.000

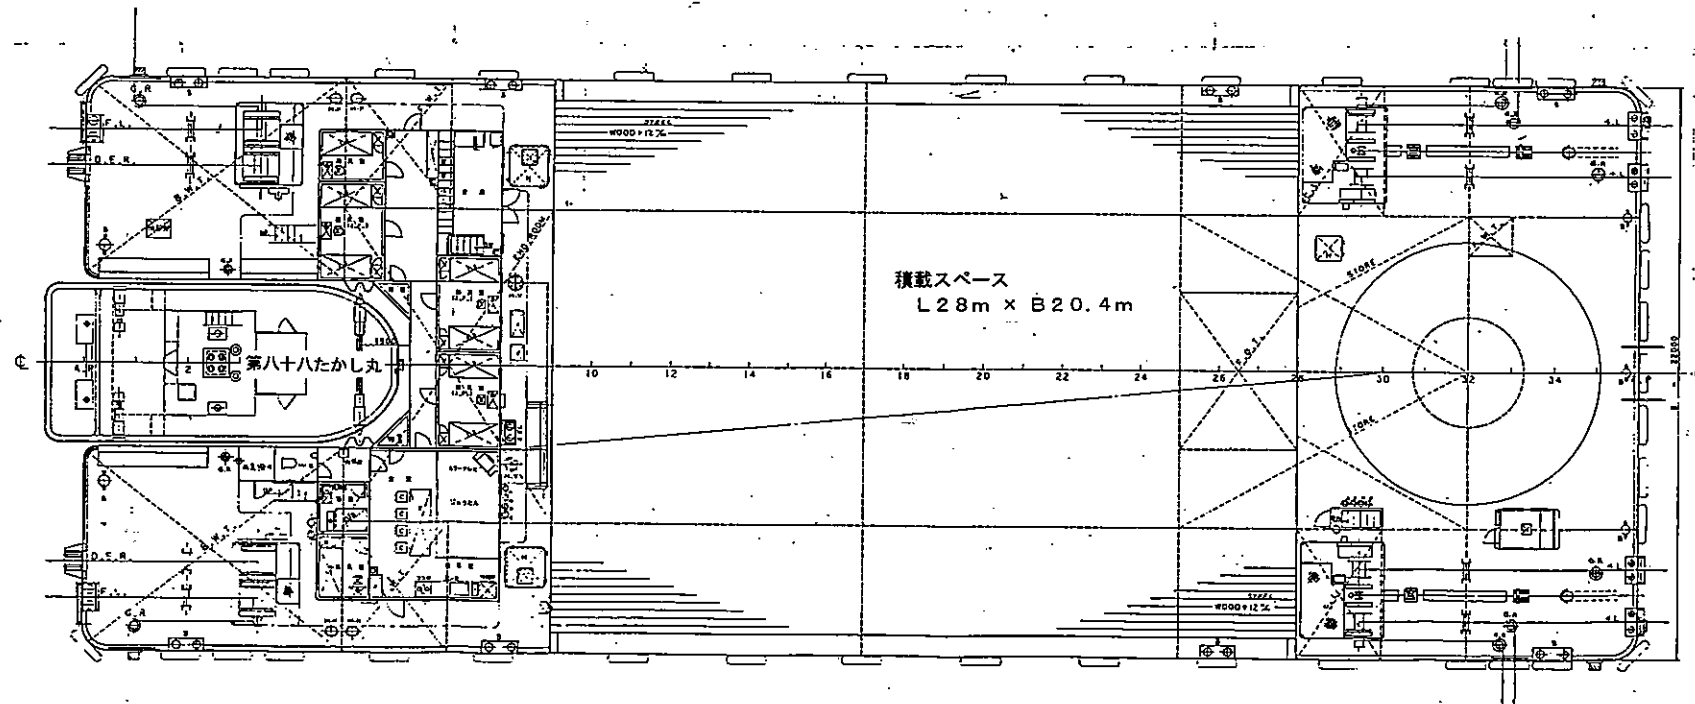

谷内工業(株) 殿


一般配置図

完成図

5.5.02

船種	貨物船
船主	谷内工業(株)
船長	1/100
作成年月	5年 1月 25日
改訂年月	年 月 日